



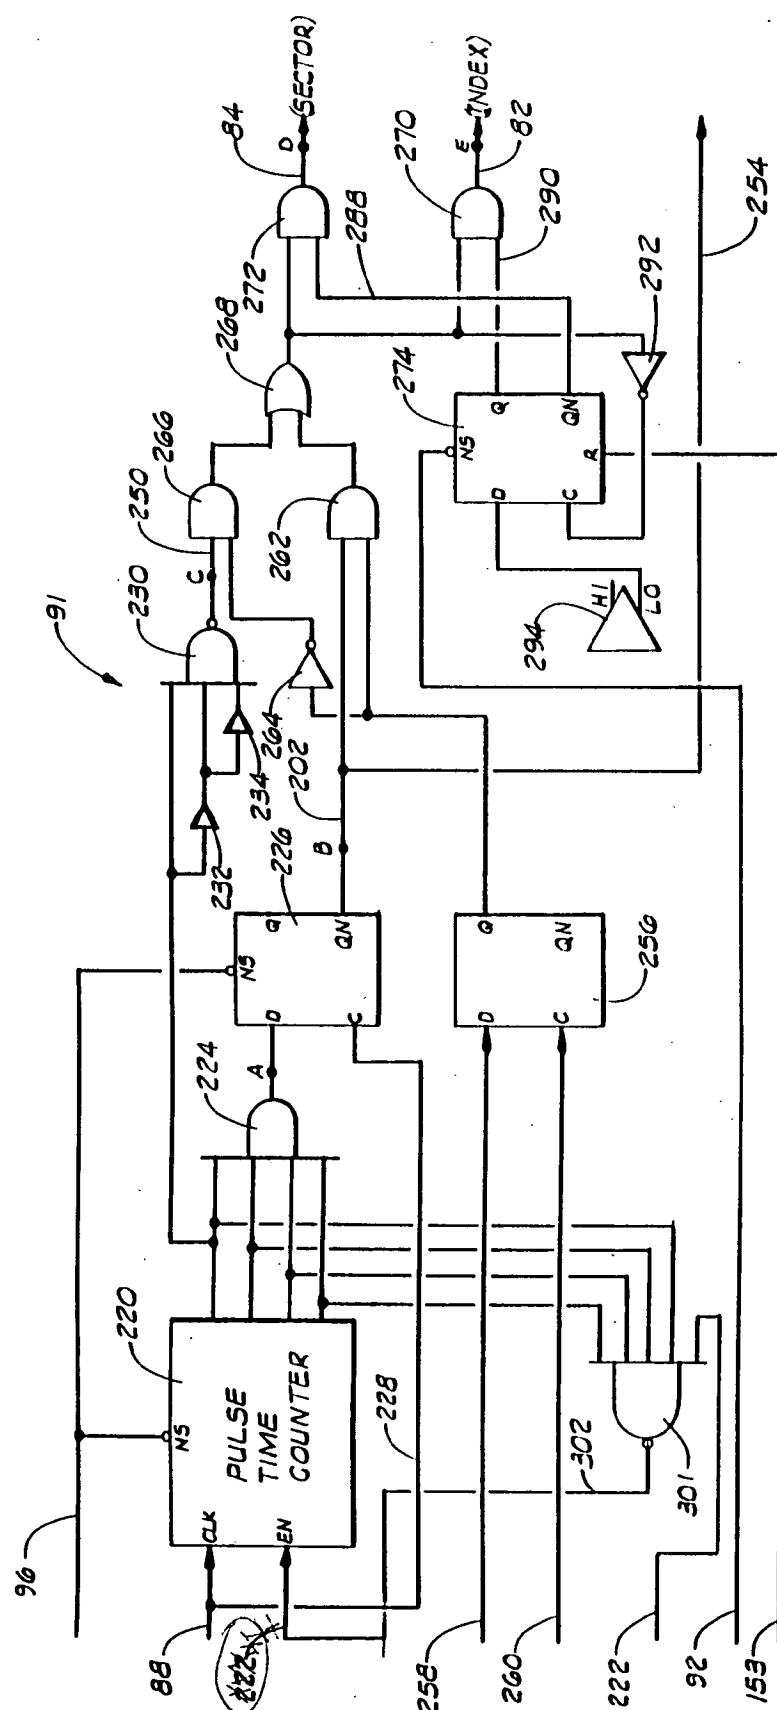
FIG. 15.

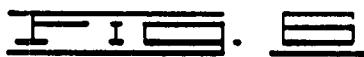

Red Line for
Examiner's Approval

